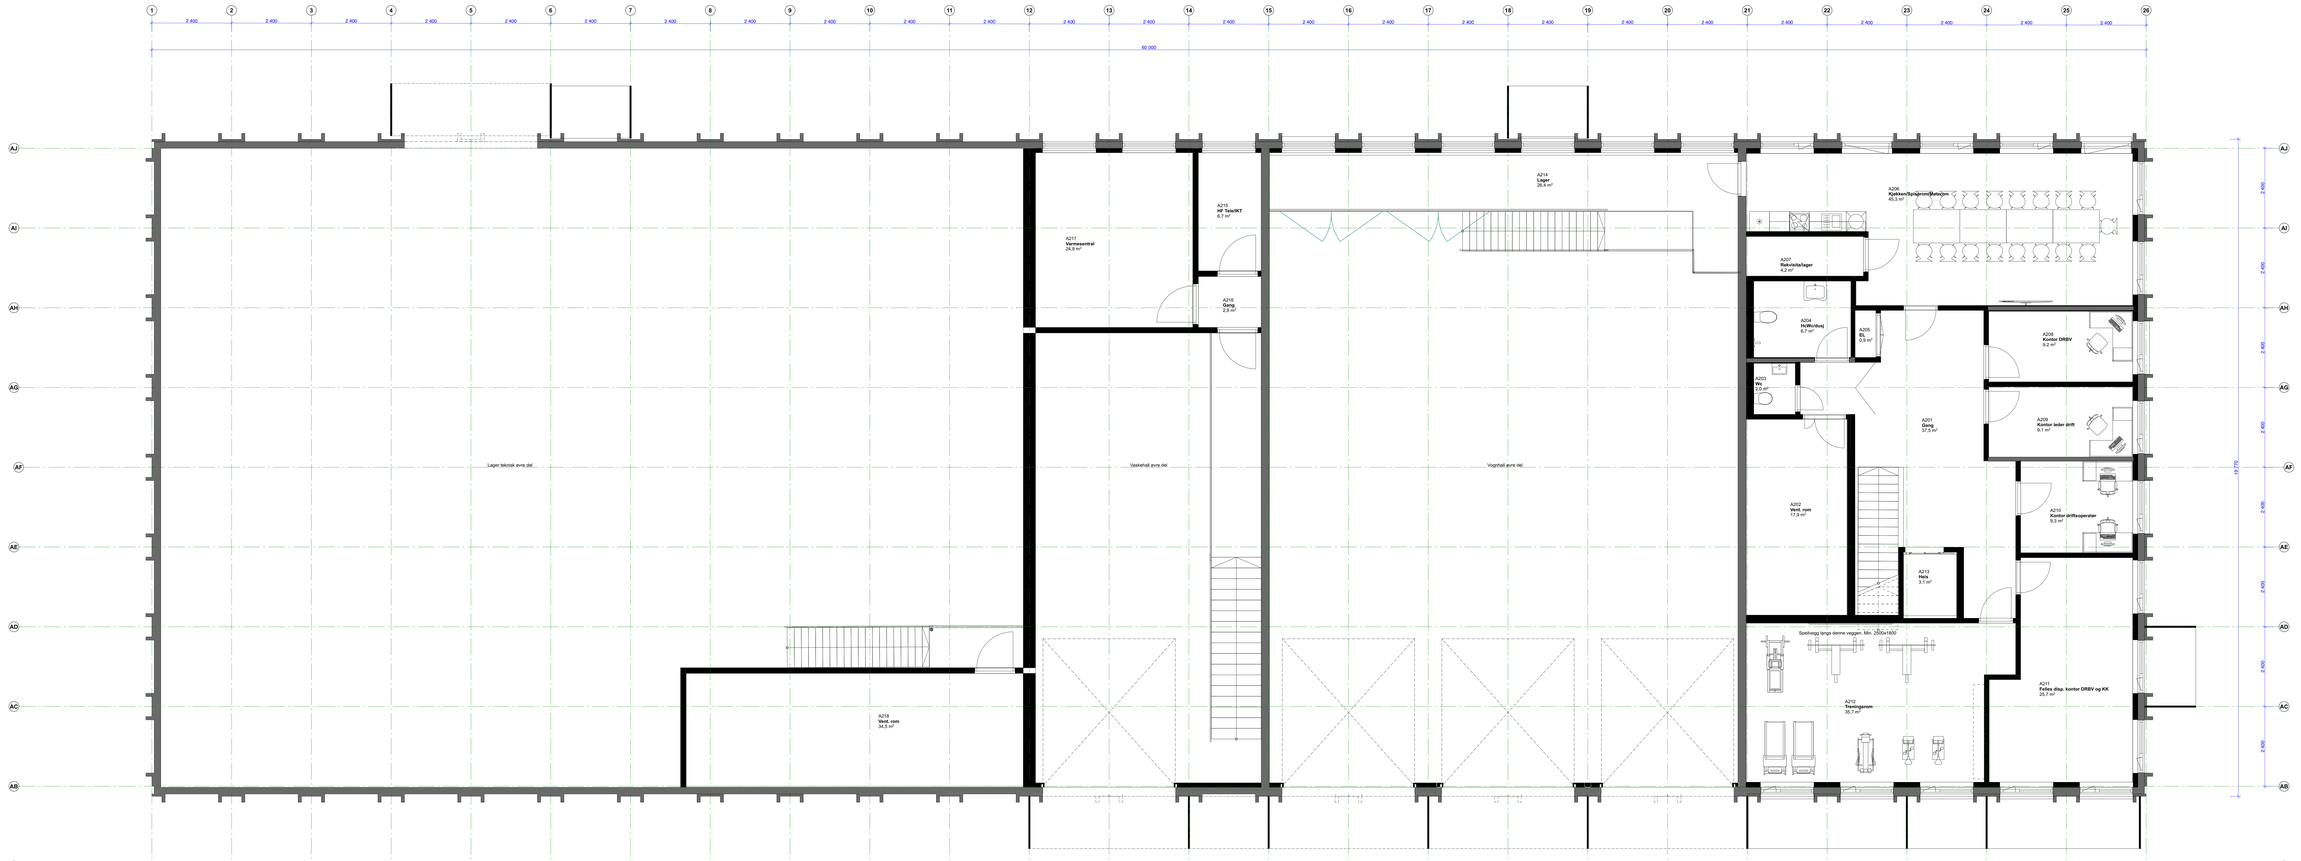

Generelt:
Sluttrapportering:
Alle mål skal tas og tilpasses med lokale forhold.
Fabrikata produkter legges frem og godkjennes av byggherre før bestilling.

Det skal leveres sikkerhetsglass i dører, vinduer, glasstelt og rekverk iht. fyrsikrtilskrav i TEK17.

Alle løsninger skal fremvises for og avklares med byggherre før utførelse.

Lydkrav:
Lydkravene er prosjektert iht. krav i lydrapport fra RIAku. Breeze Strand AS datert 04.12.23, rev.1.
Entreprenør må selv sørge og min. i og kontrollere mot disse dokumentene og evt serviere
revisjoner, og sikre utførelse iht. disse.
Lydrapport er utarbeidet for RIBygg. Utfallet i rivalg evaluering etter at lydrefert lydrapport foreligger.

Brannkrav:
Dører og vinduer er prosjektert iht. krav i brannrapport fra RIBrann. Fire-E AS datert 05.12.24, rev.01 samt tegninger datert 05.12.24, revidert 09.01.25 og 13.01.25.
Entreprenør må selv sørge og min. i og kontrollere mot disse dokumentene og evt serviere revisjoner, og sikre bestilling og utførelse iht. disse.

Bygningsfysikk:
RIBfys skal kontrollere og godkjenne alle detaljer og løsninger knyttet til bygningsfysikklaster, fuktskrivner, fukt og omfordeling samt diagnostikk.
Entreprenør må selv sørge og min i krav fra RIBfys, og kontrollere og sikre utførelse iht. dette.

Ombygging/ rehabilitering:
Eksisterende vegger, dører og andre elementer som skal beholdes, må av entreprenør kontrolleres mot krav gitt i lydrapport fra RIAku og brannkdumentene fra RIBrann.

Rev.	Ro	Beskrivelse	Date	Sign	Godk

Fase: Som bygget
Prosjekt: **Brannstasjon Krødsherad**
Oppdragsgiver: **Krødsherad kommune**
Bygningsnr 1
3520 Krødsherad
Prosjekterende: **Plantrum Arkitekter AS**
Nordre Ringveien 36
1337 Sandvika
© Alle rettigheter tilhører utfærende av prosjekterring. Kopiering eller bruk av disse tegninger til forhold uten verdig samtykke
Tegning: Møbleringsplan 2. Etasje
Tegningsnr: **A23-301**
Prosjektgrad: **PG - 38**
Kontrol prosjekt: Kontrol. dato: 20 - 01 - 25
Dato tilrettelagt: **2024/136 og 150**
20211160
PLANTRUM ARKITEKTER
Dato: 20.11.2025
Tegningsdato: **1:50 (A1L)**
Dok.2 (SKALL)
Rev.: -